


LEGENDA MÍSTNOSTÍ - SEKCE A

C.M.	MÍSTNOST	PLOCHA(m ²)
A 301	SCHODIŠTĚ	14,48
A 302	CHODBA	7,26
A 303	VÝTAH	2,38
A 304	SVĚTLÍK	1,54
A 305	INSTALAČNÍ ŠACHTA	0,57
A 306	KANCELÁŘ	14,53
A 307	KANCELÁŘ	24,08
A 308	WC MUŽI	5,91
A 309	WC ŽENY	3,14
A 310	KUCHYŇKA	5,40
A 311	SKLAD	3,06
A 312	KANCELÁŘ	63,30
A 312a	KANCELÁŘ	16,45
A 313	SKLAD	1,55
A 314	KANCELÁŘ	19,70
A 315	KANCELÁŘ	27,52
A 316	KANCELÁŘ	30,03
A 317	SKLAD	7,74
A 318	WC ŽENY	3,35
A 319	WC MUŽI	3,40
A 320	HALA	37,00
A 321	KUCHYŇKA	5,71
A 322.1	KANCELÁŘ	13,67
A 322.2	KANCELÁŘ	14,00
A 323.1	KANCELÁŘ	15,81
A 323.2	KANCELÁŘ	15,77

PRONAJÍMATELNÉ PROSTORY 309,92 m²
 SOUČASNÉ PROSTORY PODLAŽÍ 21,20 m²
 SOUČASNÉ PROSTORY BUDOVY 7,26 m²
 TECHNICKÉ PROSTORY 18,97 m²
 PLOCHA SEKCE A - CELKEM 357,35 m²

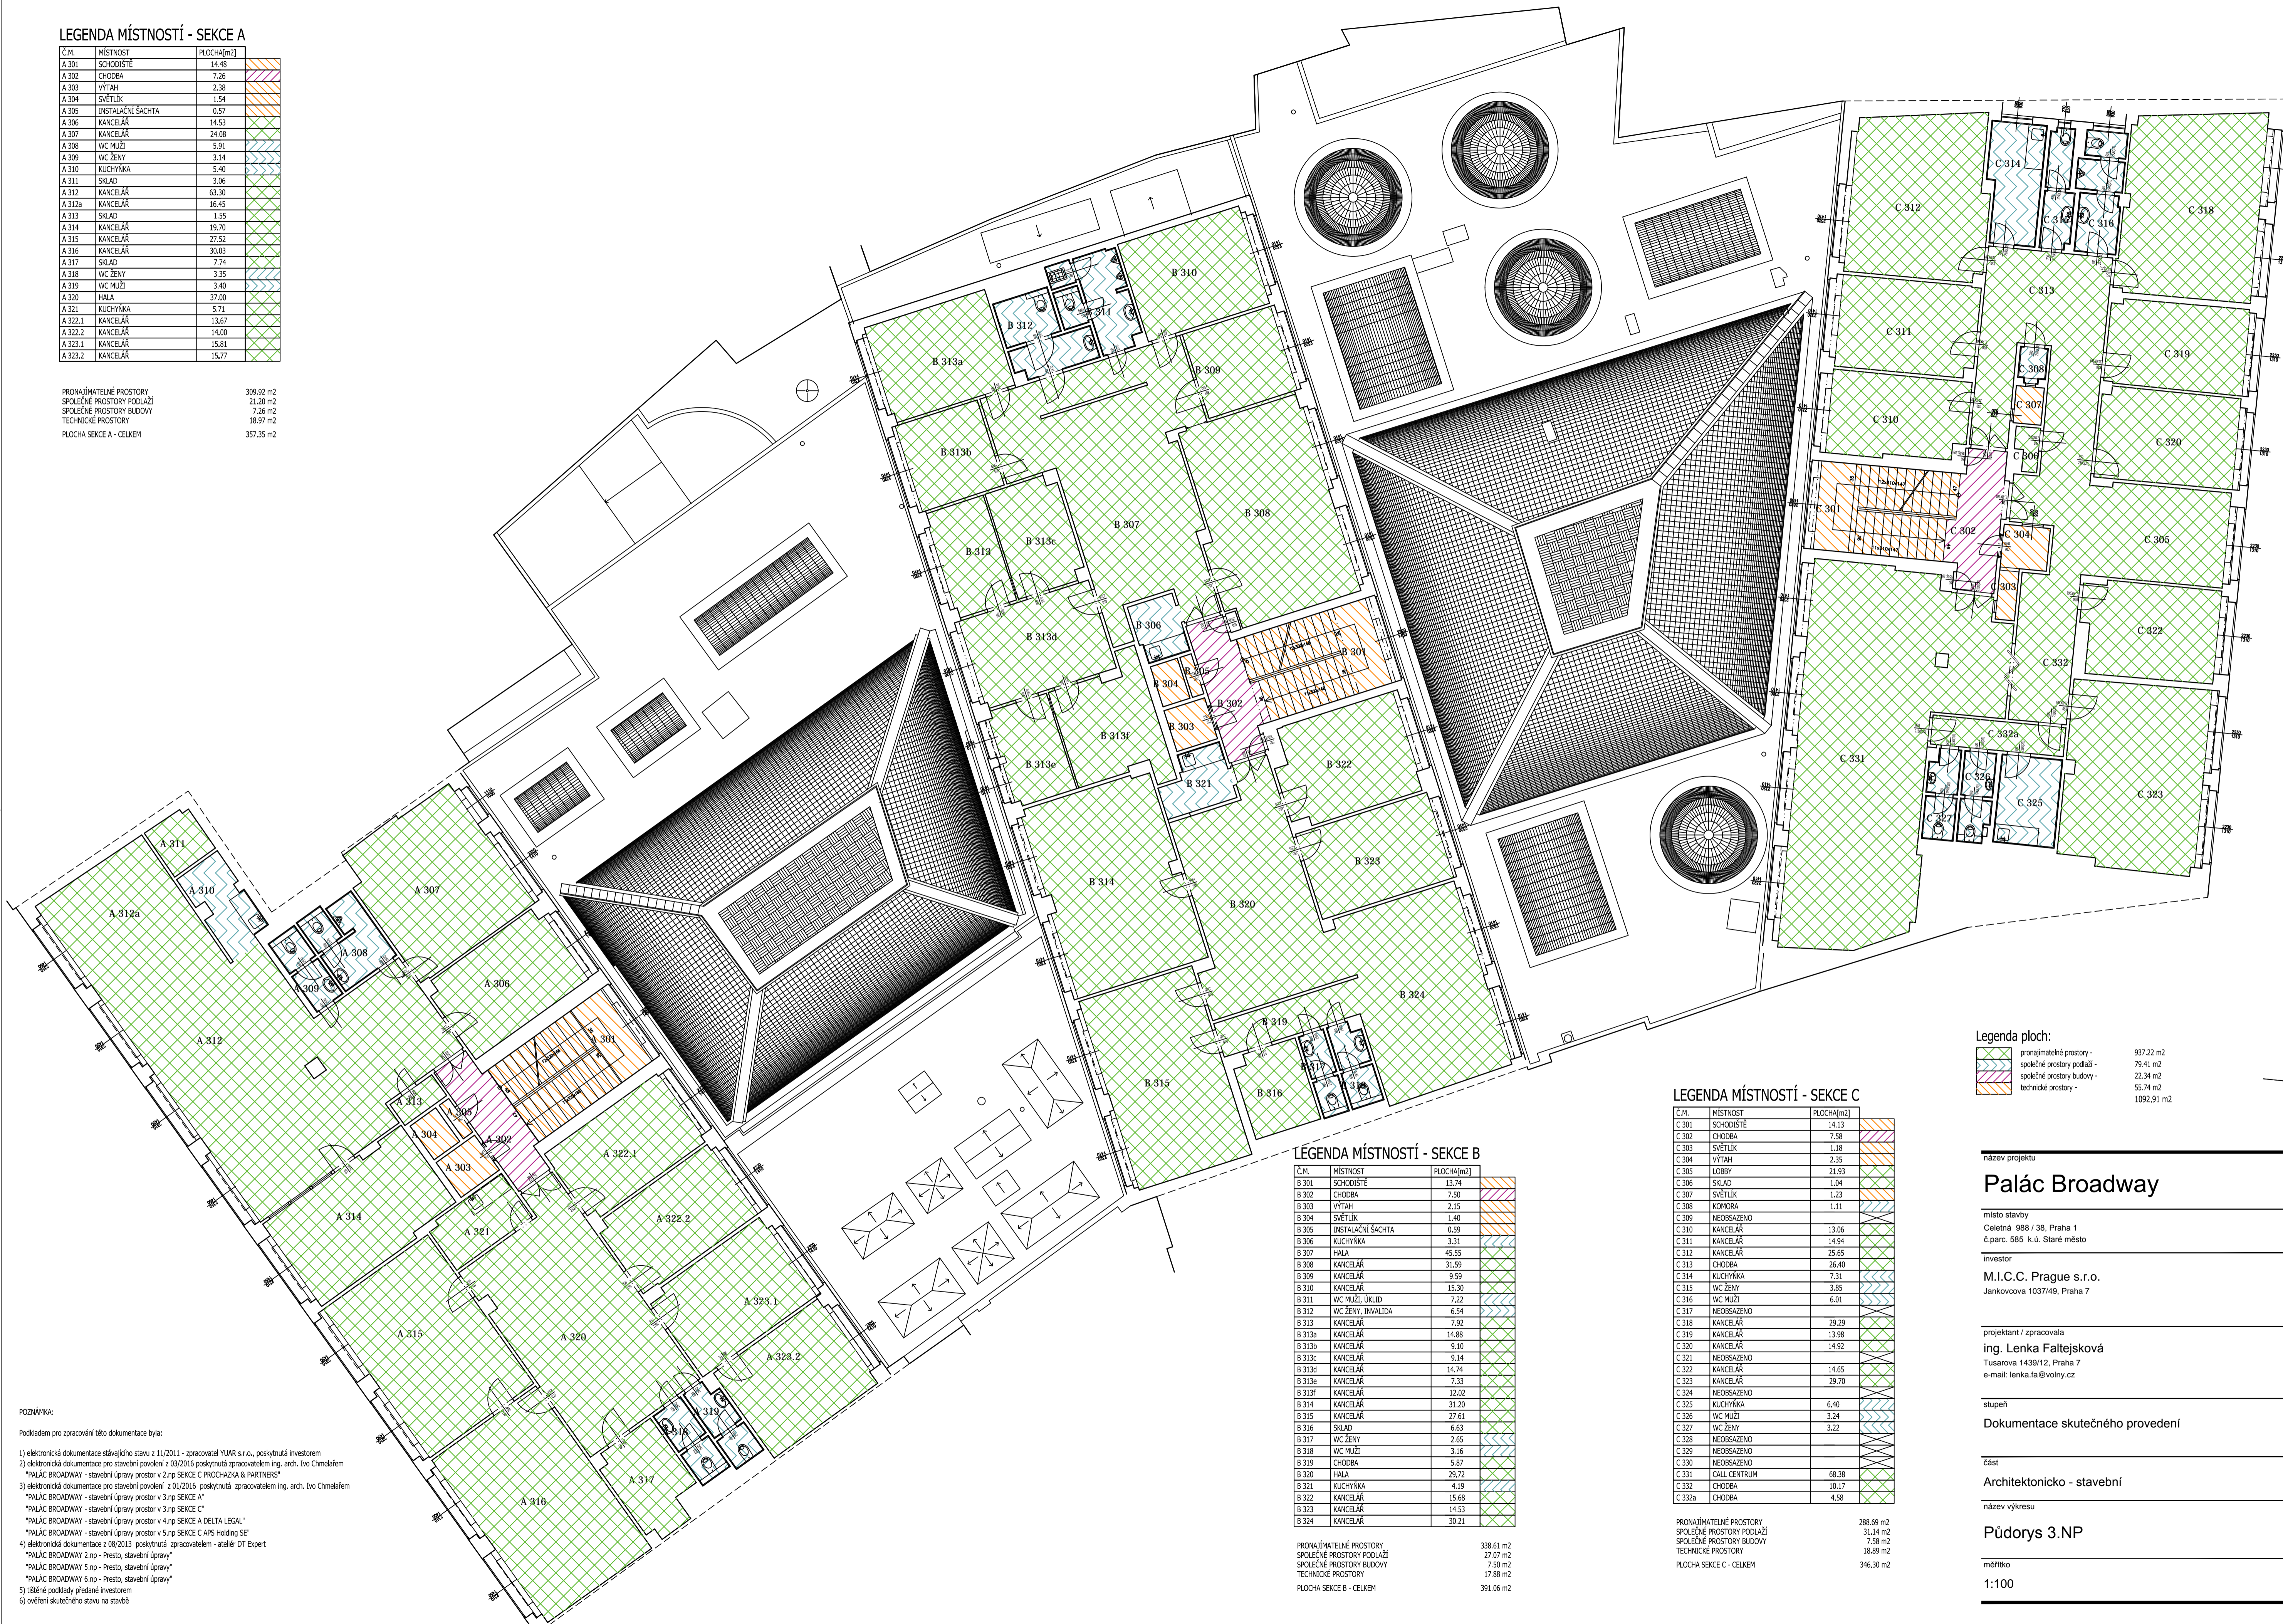

LEGENDA MÍSTNOSTÍ - SEKCE B

C.M.	MÍSTNOST	PLOCHA(m ²)
B 301	SCHODIŠTĚ	13,74
B 302	CHODBA	7,50
B 303	VÝTAH	2,15
B 304	SVĚTLÍK	1,40
B 305	INSTALAČNÍ ŠACHTA	0,59
B 306	KUCHYŇKA	3,31
B 307	HALA	45,55
B 308	KANCELÁŘ	31,59
B 309	KANCELÁŘ	9,59
B 310	KANCELÁŘ	15,30
B 311	WC MUŽI, UKLID	7,22
B 312	WC ŽENY, INVALIDA	6,54
B 313	KANCELÁŘ	7,92
B 313a	KANCELÁŘ	14,88
B 313b	KANCELÁŘ	9,10
B 313c	KANCELÁŘ	9,14
B 313e	KANCELÁŘ	14,74
B 313e	KANCELÁŘ	7,33
B 313f	KANCELÁŘ	12,02
B 314	KANCELÁŘ	31,20
B 315	KANCELÁŘ	27,61
B 316	SKLAD	6,63
B 317	WC ŽENY	2,65
B 318	WC MUŽI	3,16
B 319	CHODBA	5,87
B 320	HALA	29,72
B 321	KUCHYŇKA	4,19
B 322	KANCELÁŘ	15,68
B 323	KANCELÁŘ	14,53
B 324	KANCELÁŘ	30,21

PRONAJÍMATELNÉ PROSTORY 338,61 m²
 SOUČASNÉ PROSTORY PODLAŽÍ 27,07 m²
 SOUČASNÉ PROSTORY BUDOVY 7,50 m²
 TECHNICKÉ PROSTORY 17,88 m²
 PLOCHA SEKCE B - CELKEM 391,06 m²


LEGENDA MÍSTNOSTÍ - SEKCE C

C.M.	MÍSTNOST	PLOCHA(m ²)
C 301	SCHODIŠTĚ	14,13
C 302	CHODBA	7,58
C 303	SVĚTLÍK	1,18
C 304	VÝTAH	2,35
C 305	LOBBY	21,93
C 306	SKLAD	1,04
C 307	SVĚTLÍK	1,23
C 308	KOMORA	1,11
C 309	NEOBSAZENO	
C 310	KANCELÁŘ	12,06
C 311	KANCELÁŘ	14,94
C 312	KANCELÁŘ	25,65
C 313	CHODBA	26,40
C 314	KUCHYŇKA	7,31
C 315	WC ŽENY	3,85
C 316	WC MUŽI	6,01
C 317	NEOBSAZENO	
C 318	KANCELÁŘ	29,29
C 319	KANCELÁŘ	13,98
C 320	KANCELÁŘ	14,92
C 321	NEOBSAZENO	
C 322	KANCELÁŘ	14,65
C 323	KANCELÁŘ	29,70
C 324	NEOBSAZENO	
C 325	KUCHYŇKA	6,40
C 326	WC MUŽI	3,24
C 327	WC ŽENY	3,22
C 328	NEOBSAZENO	
C 329	NEOBSAZENO	
C 330	NEOBSAZENO	
C 331	CALL CENTRUM	68,38
C 332	CHODBA	10,17
C 332a	CHODBA	4,58

PRONAJÍMATELNÉ PROSTORY 288,69 m²
 SOUČASNÉ PROSTORY PODLAŽÍ 31,14 m²
 SOUČASNÉ PROSTORY BUDOVY 7,58 m²
 TECHNICKÉ PROSTORY 18,89 m²
 PLOCHA SEKCE C - CELKEM 346,30 m²

Legenda ploch:

	pronajímatelné prostory - 937,22 m ²
	společné prostory podlaží - 79,41 m ²
	společné prostory budovy - 22,34 m ²
	technické prostory - 55,74 m ²
	1092,91 m ²

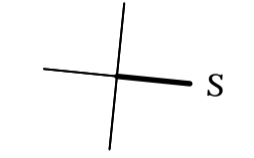

POZNÁMKA:
 Podkladem pro zpracování této dokumentace byla:
 1) elektronická dokumentace stávajícího stavu z 11/2011 - zpracovatel YUAR s.r.o., poskytnutá investorem
 2) elektronická dokumentace pro stavební povolení z 03/2016 poskytnutá zpracovatelem ing. arch. Ivo Chmelařem
 "PALÁC BROADWAY - stavební úpravy prostor v 2.np SEKCE C PROCHAZKA & PARTNERS"
 3) elektronická dokumentace pro stavební povolení z 01/2016 poskytnutá zpracovatelem ing. arch. Ivo Chmelařem
 "PALÁC BROADWAY - stavební úpravy prostor v 3.np SEKCE C"
 "PALÁC BROADWAY - stavební úpravy prostor v 4.np SEKCE A DELTA LEGAL"
 "PALÁC BROADWAY - stavební úpravy prostor v 5.np SEKCE C AFS Holding SE"
 4) elektronická dokumentace z 08/2013 poskytnutá zpracovatelem - atelier DT Expert
 "PALÁC BROADWAY 2.np - Přestavba, stavební úpravy"
 "PALÁC BROADWAY 5.np - Přestavba, stavební úpravy"
 "PALÁC BROADWAY 6.np - Přestavba, stavební úpravy"
 5) ústní podklady předané investorem
 6) ověření skutečného stavu na stavbě

název projektu
Palác Broadway

místo stavby
 Celetná 988 / 38, Praha 1
 č.parc. 585 k.ú. Staré město

investor
M.I.C.C. Prague s.r.o.
 Jankovcova 1037/49, Praha 7

projektant / zpracovatel
ing. Lenka Faltejsková
 Tusarova 1438/12, Praha 7
 e-mail: lenka.fa@volny.cz

stupeň číslo parso
Dokumentace skutečného provedení

část číslo výkresu
Půdorys 3.NP 03

měřítko datum
1:100 06/2016