


LEGENDA MÍSTNOSTÍ - SEKCE A

Č.M.	MÍSTNOST	PLOCHA(m ²)
A 501	SCHODIŠTĚ	14,36
A 502	CHODBA	7,30
A 503	VÝTAH	2,49
A 504	SVĚTLÍK	1,67
A 505	INSTALAČNÍ ŠACHTA	0,58
A 506	KUCHYNKA	2,88
A 507	HALA	12,89
A 508	KANCELÁŘ	14,85
A 509	KANCELÁŘ	24,28
A 510	WC MUŽI	6,69
A 511	WC ŽENY, UKLID	5,50
A 512	SKLAD	2,76
A 513	KANCELÁŘ	19,37
A 514	KANCELÁŘ	31,28
A 515	KANCELÁŘ	15,75
A 516	KANCELÁŘ	16,53
A 517	KANCELÁŘ	15,80
A 518	KANCELÁŘ	30,32
A 519	KANCELÁŘ	14,85
A 520	SKLAD	8,07
A 521	WC ŽENY	3,36
A 522	WC MUŽI	3,69
A 523	CHODBA	5,90
A 524	HALA	27,37
A 525	CHODBA	7,01
A 526	KUCHYNKA	3,21
A 527	KANCELÁŘ	28,24
A 528	KANCELÁŘ	31,62

PRONAJÍMATELNÉ PROSTORY	306,89 m ²
SPOLEČNÉ PROSTORY PODLAŽÍ	25,33 m ²
SPOLEČNÉ PROSTORY BUDOVY	7,30 m ²
TECHNICKÉ PROSTORY	19,10 m ²
PLOCHA SEKCE A - CELKEM	358,62 m ²

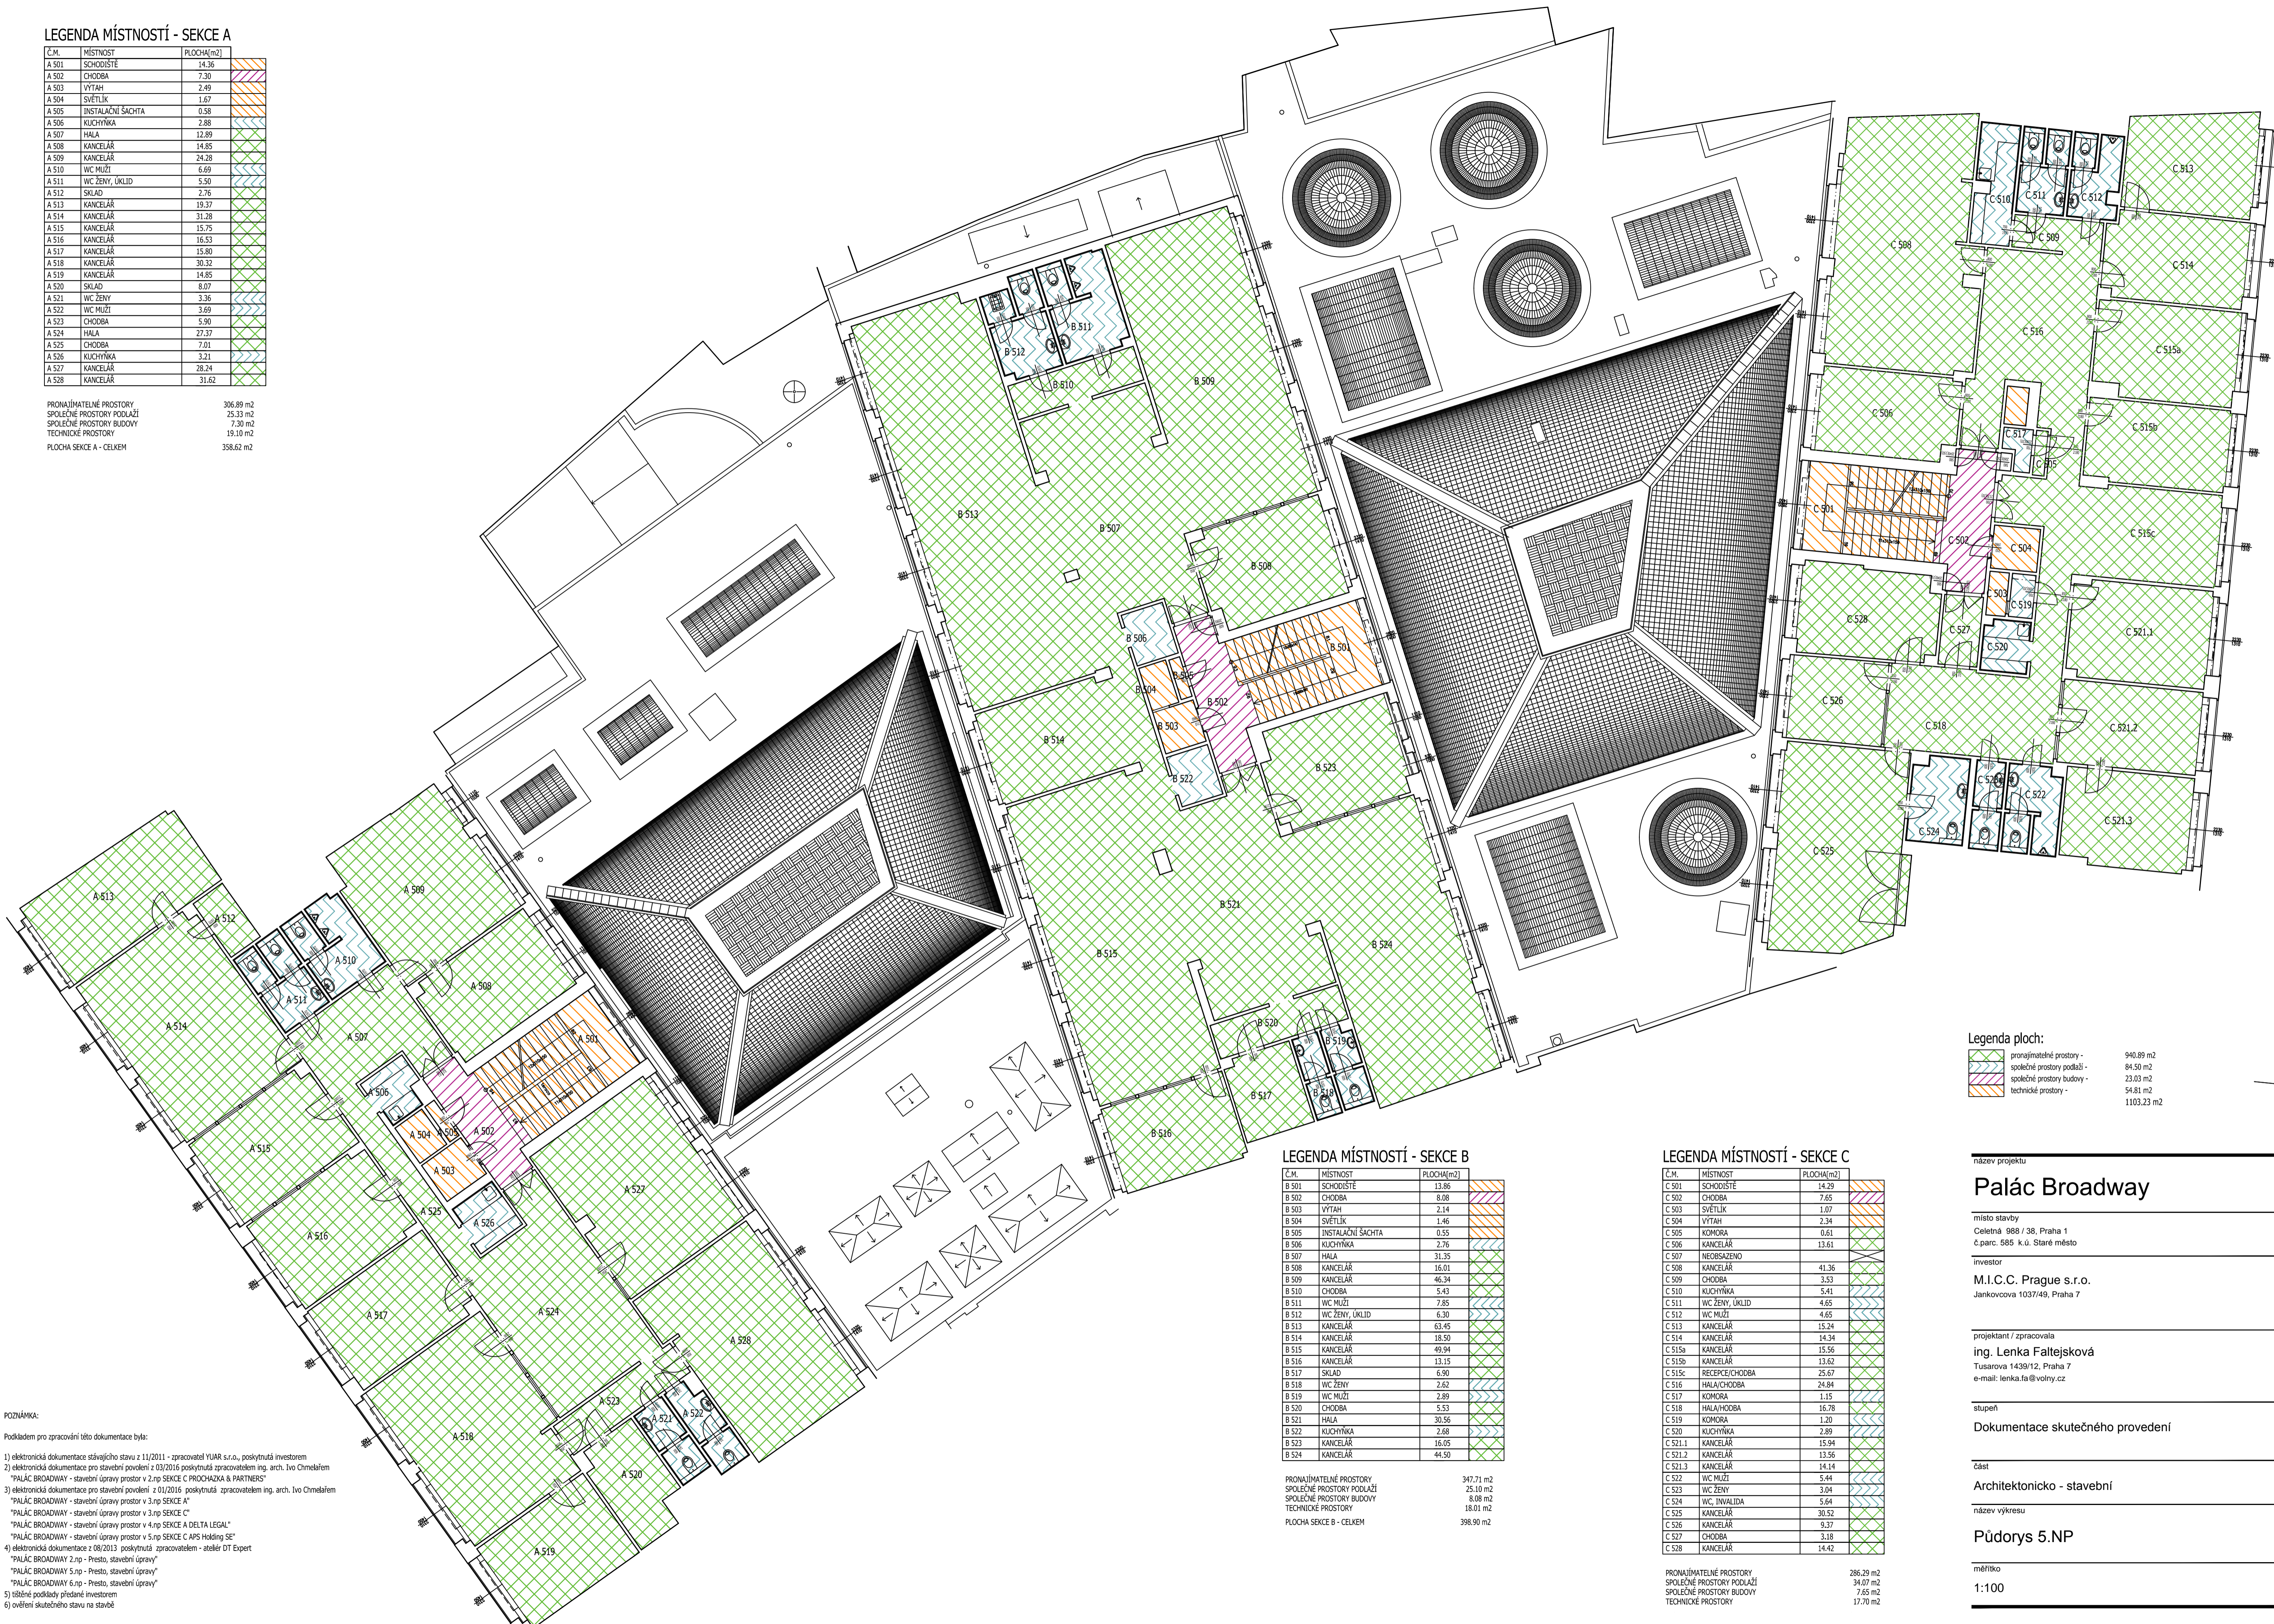

LEGENDA MÍSTNOSTÍ - SEKCE B

Č.M.	MÍSTNOST	PLOCHA(m ²)
B 501	SCHODIŠTĚ	13,86
B 502	CHODBA	8,08
B 503	VÝTAH	2,14
B 504	SVĚTLÍK	1,46
B 505	INSTALAČNÍ ŠACHTA	0,55
B 506	KUCHYNKA	2,76
B 507	HALA	31,35
B 508	KANCELÁŘ	16,01
B 509	KANCELÁŘ	46,34
B 510	CHODBA	5,43
B 511	WC MUŽI	7,85
B 512	WC ŽENY, UKLID	6,30
B 513	KANCELÁŘ	63,45
B 514	KANCELÁŘ	18,50
B 515	KANCELÁŘ	49,94
B 516	KANCELÁŘ	13,15
B 517	SKLAD	6,90
B 518	WC ŽENY	2,62
B 519	WC MUŽI	2,89
B 520	CHODBA	5,53
B 521	HALA	30,56
B 522	KUCHYNKA	2,68
B 523	KANCELÁŘ	16,05
B 524	KANCELÁŘ	44,50

PRONAJÍMATELNÉ PROSTORY	347,71 m ²
SPOLEČNÉ PROSTORY PODLAŽÍ	25,10 m ²
SPOLEČNÉ PROSTORY BUDOVY	8,08 m ²
TECHNICKÉ PROSTORY	18,01 m ²
PLOCHA SEKCE B - CELKEM	398,90 m ²

LEGENDA MÍSTNOSTÍ - SEKCE C

Č.M.	MÍSTNOST	PLOCHA(m ²)
C 501	SCHODIŠTĚ	14,29
C 502	CHODBA	7,65
C 503	SVĚTLÍK	1,07
C 504	VÝTAH	2,34
C 505	KOMORA	0,61
C 506	KANCELÁŘ	13,61
C 507	NEOBSAŽENO	
C 508	KANCELÁŘ	41,36
C 509	CHODBA	3,53
C 510	KUCHYNKA	5,41
C 511	WC ŽENY, UKLID	4,65
C 512	WC MUŽI	4,65
C 513	KANCELÁŘ	15,34
C 514	KANCELÁŘ	14,54
C 515a	KANCELÁŘ	15,56
C 515b	KANCELÁŘ	13,62
C 515c	RECEPCE/CHODBA	25,67
C 516	HALA/CHODBA	24,84
C 517	KOMORA	1,15
C 518	HALA/CHODBA	16,78
C 519	KOMORA	1,20
C 520	KUCHYNKA	2,89
C 521.1	KANCELÁŘ	15,94
C 521.2	KANCELÁŘ	13,56
C 521.3	KANCELÁŘ	14,14
C 522	WC MUŽI	5,44
C 523	WC ŽENY	3,04
C 524	WC INVALIDA	5,64
C 525	KANCELÁŘ	30,52
C 526	KANCELÁŘ	9,37
C 527	CHODBA	3,18
C 528	KANCELÁŘ	14,42

PRONAJÍMATELNÉ PROSTORY	286,29 m ²
SPOLEČNÉ PROSTORY PODLAŽÍ	34,07 m ²
SPOLEČNÉ PROSTORY BUDOVY	7,65 m ²
TECHNICKÉ PROSTORY	17,70 m ²

Legenda ploch:

	pronajímatelné prostory -	940,89 m ²
	společné prostory podlaží -	84,50 m ²
	společné prostory budovy -	23,03 m ²
	technické prostory -	54,81 m ²
		1103,23 m ²



POZNÁMKA:
 Podkladem pro zpracování této dokumentace byla:
 1) elektronická dokumentace stávajícího stavu z 11/2011 - zpracovatel YUAR s.r.o., poskytnutá investorem
 2) elektronická dokumentace pro stavební povolení z 03/2016 poskytnutá zpracovatelem Ing. arch. Ivo Chmelářem
 "PALÁC BROADWAY - stavební úpravy prostor v 2. a 3. NP SEKCE C PROCHÁZKA & PARTNERS"
 3) elektronická dokumentace pro stavební povolení z 01/2016 poskytnutá zpracovatelem Ing. arch. Ivo Chmelářem
 "PALÁC BROADWAY - stavební úpravy prostor v 3. NP SEKCE A"
 "PALÁC BROADWAY - stavební úpravy prostor v 3. NP SEKCE C"
 "PALÁC BROADWAY - stavební úpravy prostor v 4. NP SEKCE A DELTA LEGAL"
 "PALÁC BROADWAY - stavební úpravy prostor v 5. NP SEKCE C AFS Holding SE"
 4) elektronická dokumentace z 08/2013 poskytnutá zpracovatelem - atelier DT Expert
 "PALÁC BROADWAY 2. NP - Přesto, stavební úpravy"
 "PALÁC BROADWAY 2. NP - Přesto, stavební úpravy"
 "PALÁC BROADWAY 6. NP - Přesto, stavební úpravy"
 5) ústní podklady předané investorem
 6) ověření skutečného stavu na stavbě

název projektu
Palác Broadway

místo stavby
 Celetná 988 / 38, Praha 1
 č.parc. 585 k.ú. Staré město

investor
M.I.C.C. Prague s.r.o.
 Jankovcova 1037/49, Praha 7

projektant / zpracovatel
ing. Lenka Faltejsková
 Tusarova 1439/12, Praha 7
 e-mail: lenka.fa@volny.cz

stupeň
Dokumentace skutečného provedení

část
Architektonicko - stavební

název výkresu
Půdorys 5.NP

číslo výkresu
05

měřítko
1:100

datum
06/2016